


- ・作業時間 8:30~17:30 (前後30分は準備、片付け有り)
- ・外部足場完了後、南面、西面に【通常診療中】の看板を設置
- ・駐輪場には、案内看板を設置

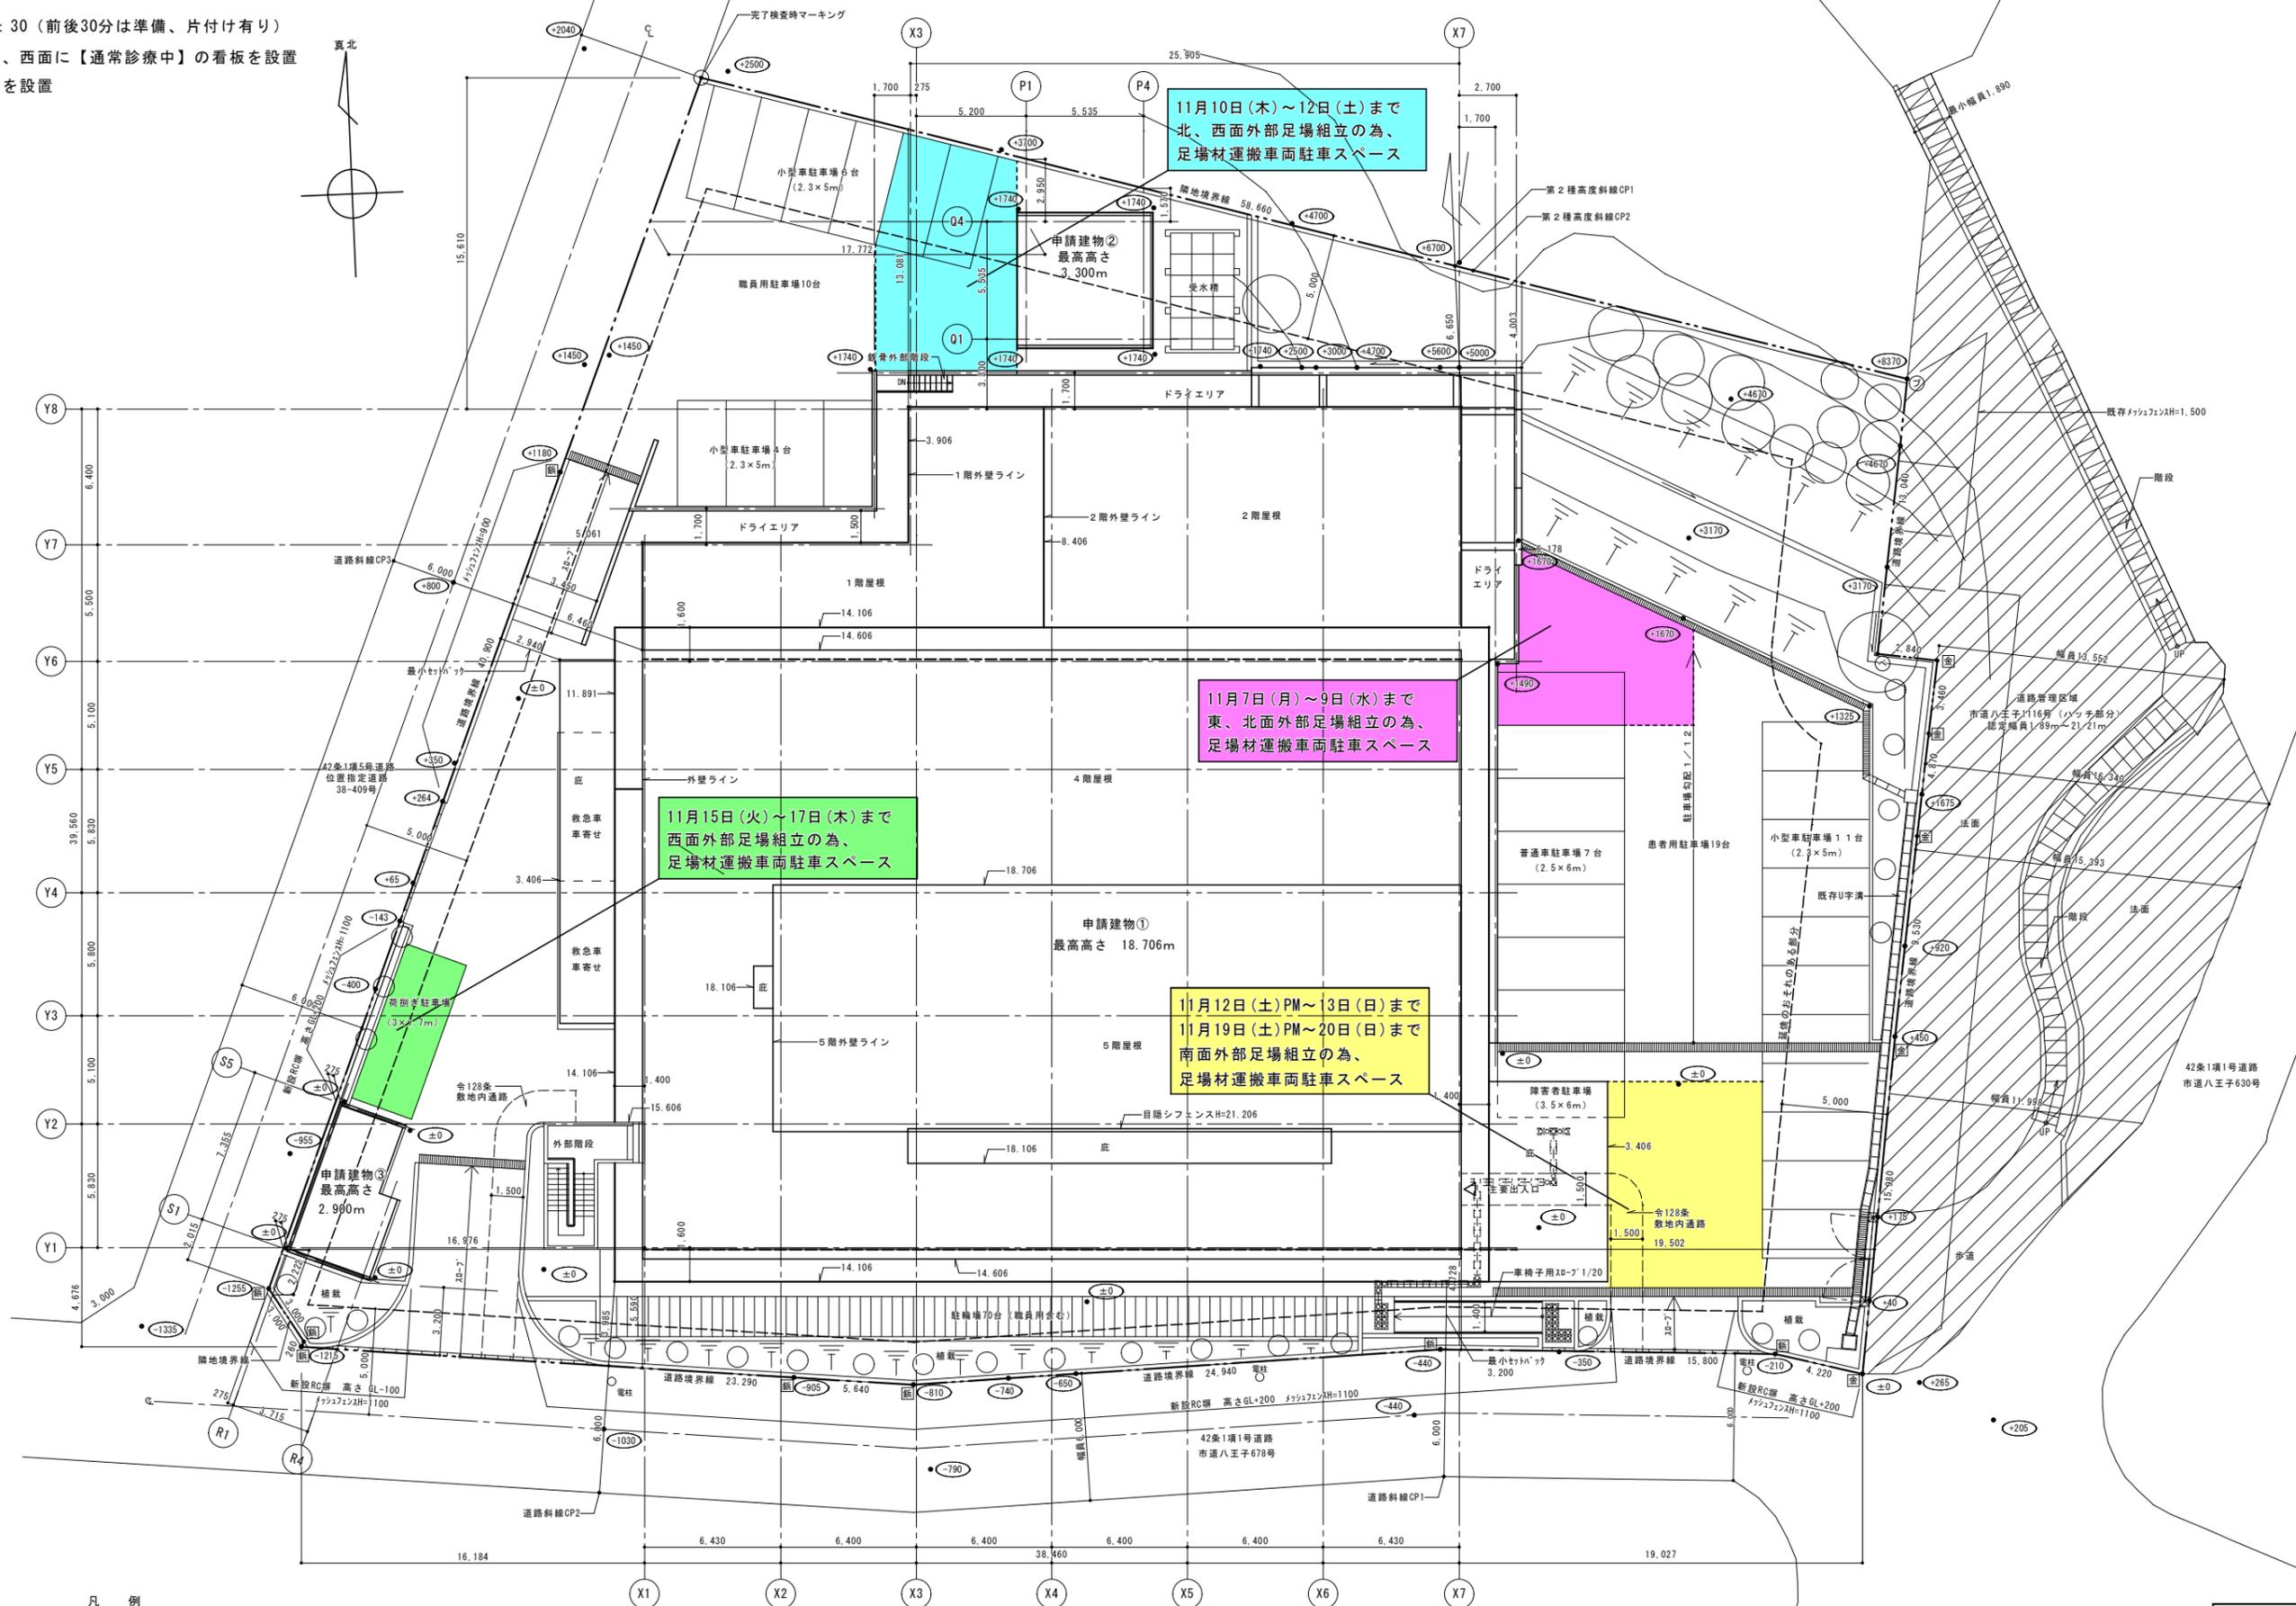

- 凡例
- ±0 地盤高さ
 - 紙
 - 金属プレート
 - ベンキ
 - プラ杭

注) 道路に沿って設けられる高さ1.2mを超える門又は塀を設ける場合、当該1.2mを超える部分は網状その他これらに類する形状とする。

竣工図

(仮称) 右田病院暁町移転新築工事 配置図
 日付 2012.07.20 縮尺 A1 : S. 1/150
 A3 : S. 1/300

株式会社 土屋隆建築設計事務所
 一級建築士事務所 都知事登録 第31561号 一級建築士 第127372号 土屋 隆
 〒192-0071 東京都八王子市八日町9-12 ミナミビル 2階 TEL: 042-625-2361 FAX: 042-624-9604
 製図 図面番号 A-02
 検図